
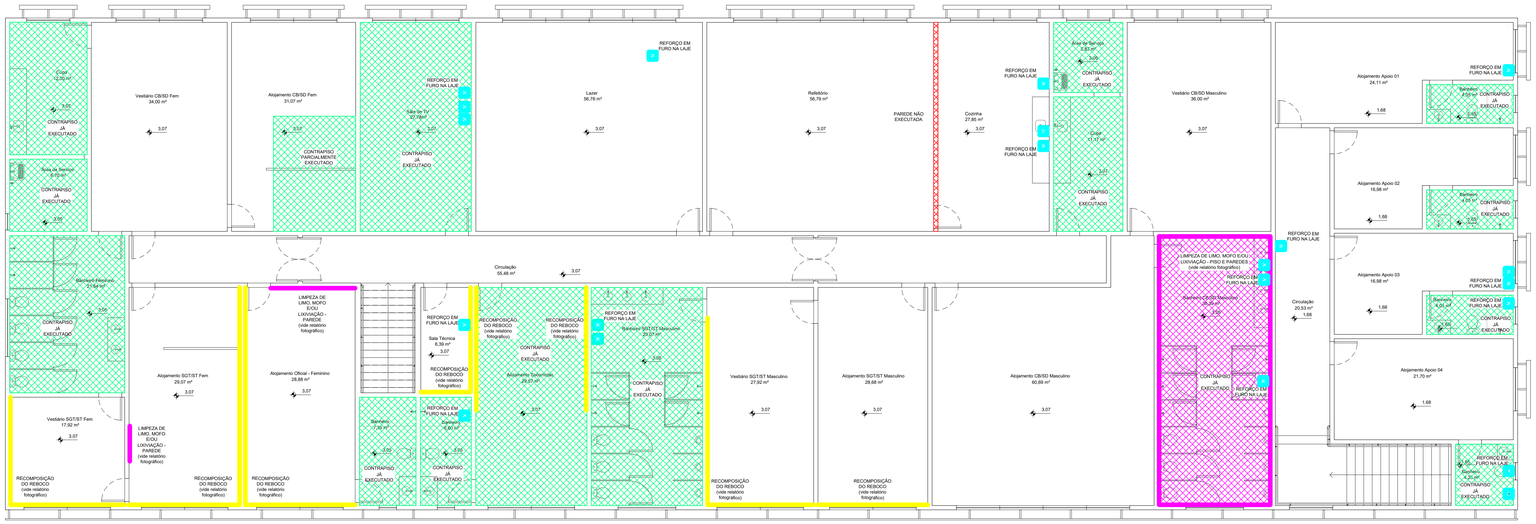



PLANTA BAIXA - 1º PAVIMENTO

esc 1:75

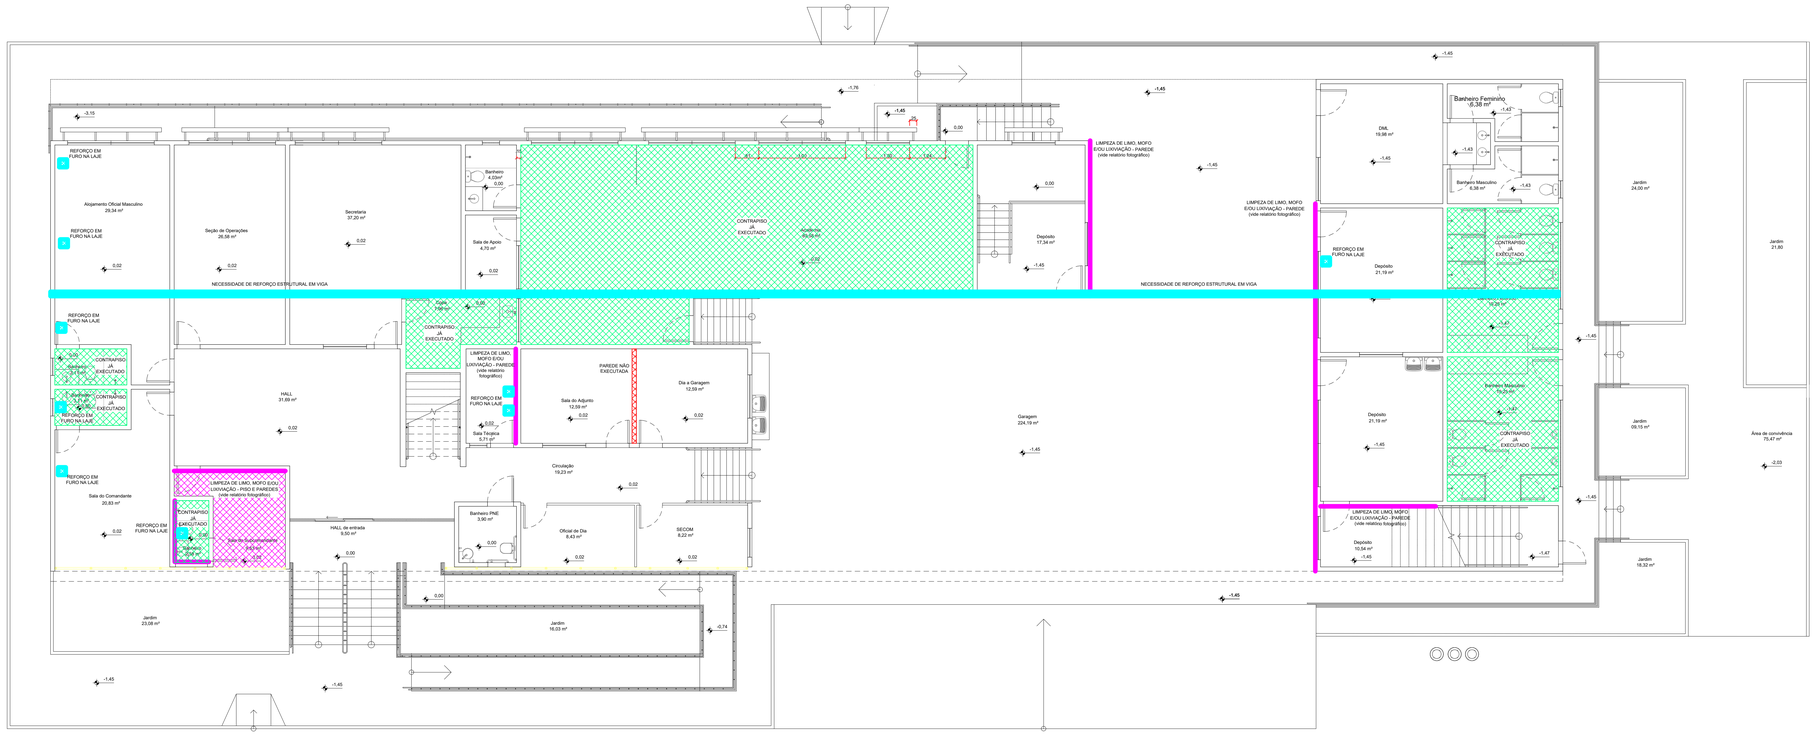


PLANTA BAIXA - TÉRREO

esc 1:75

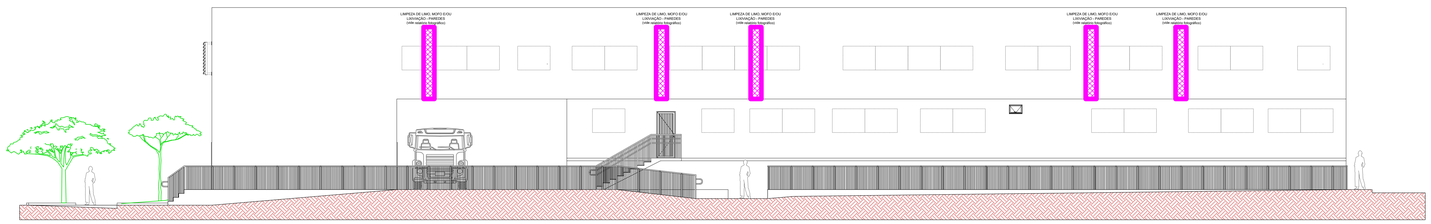

FACHADA POSTERIOR

esc 1:100

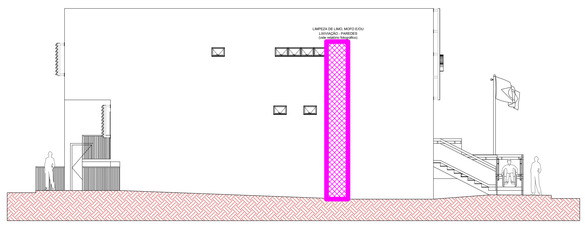

FACHADA LATERAL ESQUERDA

esc 1:100

LEGENDA DE CORES - AS BUILT

- CONTRAPISO EXECUTADO
- ARQUITETURA NÃO EXECUTADA
- REBOCO A SER RECOMPOSTO
- LIMPEZA DE LIMO, MOFO OU LIXIVIAÇÃO
- NECESSIDADE DE REFORÇO ESTRUTURAL

REVISÃO:	DATA:	COMENTÁRIOS:
00	set/2026	Emissão inicial do projeto de as built

GOVERNO DO DISTRITO FEDERAL
CORPO DE BOMBEIROS MILITAR DO DISTRITO FEDERAL
DEPARTAMENTO DE ADMINISTRAÇÃO, LOGÍSTICA E FINANCEIRA
DIRETORIA DE MATERIAIS
CENTRO DE OBRAS E MANUTENÇÃO PREDIAL

OBRA:	Reforma e ampliação do 1º Grupamento de Bombeiro Militar de Brasília
ENDEREÇO:	Setor de Administração Federal Norte-SAFN, Qd 04, Lt 02 - Brasília/DF
PROPRIETÁRIO:	Corpo de Bombeiros Militar do Distrito Federal - CBMDF
AUTOR DO PROJETO DE AS BUILT:	1º Ten QOBM/Compl. Guilherme Ribeiro Paiva - CREA 22.183/D-DF
RT (OBRA):	Conforme licitação posterior

PROPRIETÁRIO

gov.br Documento assinado digitalmente
GUILHERME RIBEIRO PAIVA
Data: 17/09/2026 14:24:14-0300
Verifique em https://validar.iti.gov.br

AUTOR DO PROJETO DE AS BUILT


RESPONSÁVEL TÉCNICO DA EXECUÇÃO DA OBRA

Aprovação da Administração


Aprovação CBMDF

PROJETO DE AS BUILT DE ARQUITETURA

BRASÍLIA-DF	TÍTULO:			PRANCHA Nº
ASB	AS BUILT DE ARQUITETURA			1/1
				REV. Nº 00
DATA 17/09/2026	ESCALA Indicada	DESENHO ---------	ÁREA EDIFICADA 1.771 m²	

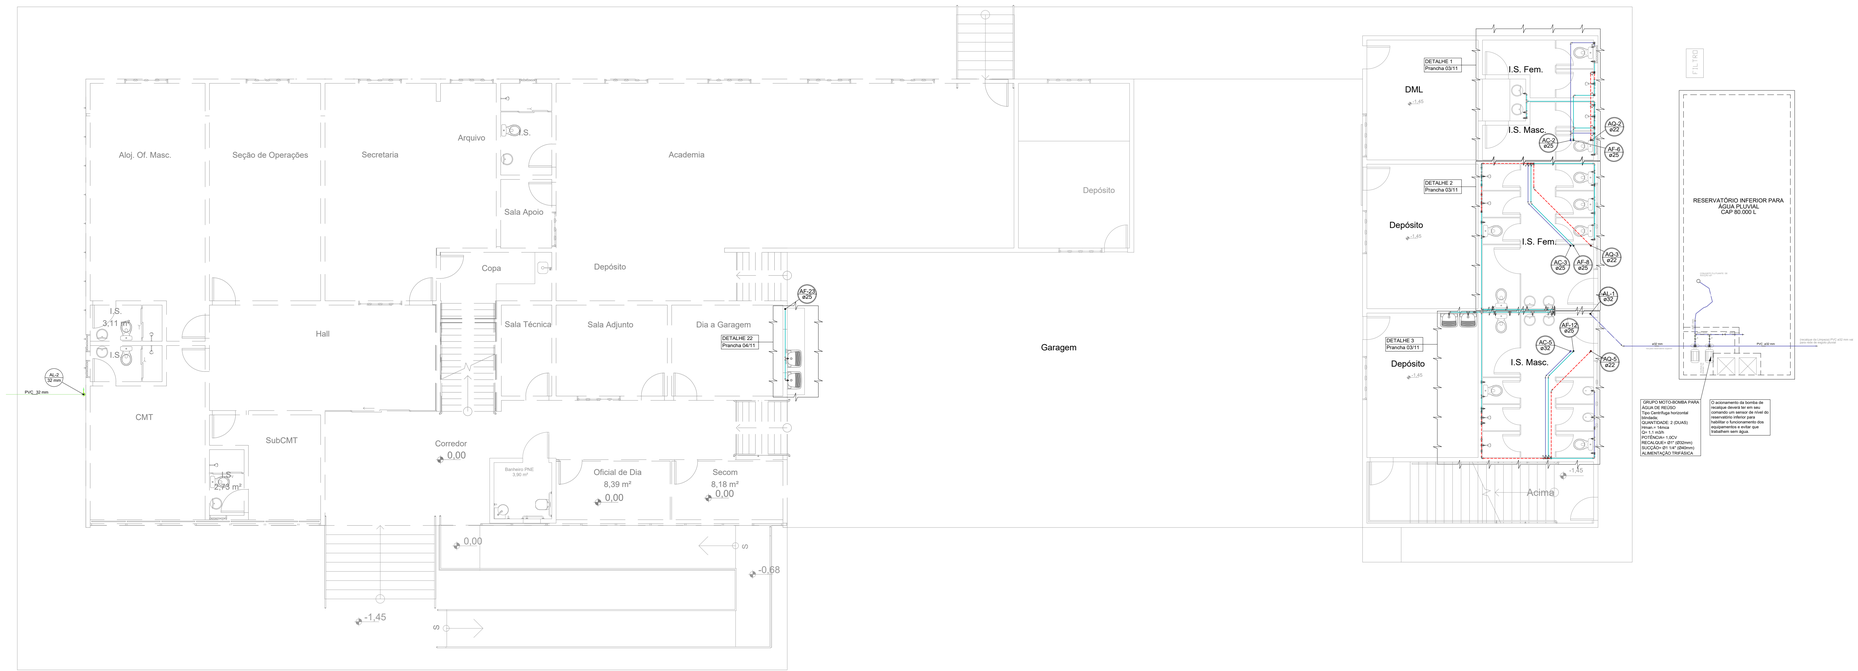

PLANTA BAIXA - PAV. GARAGEM
esc. 1/75

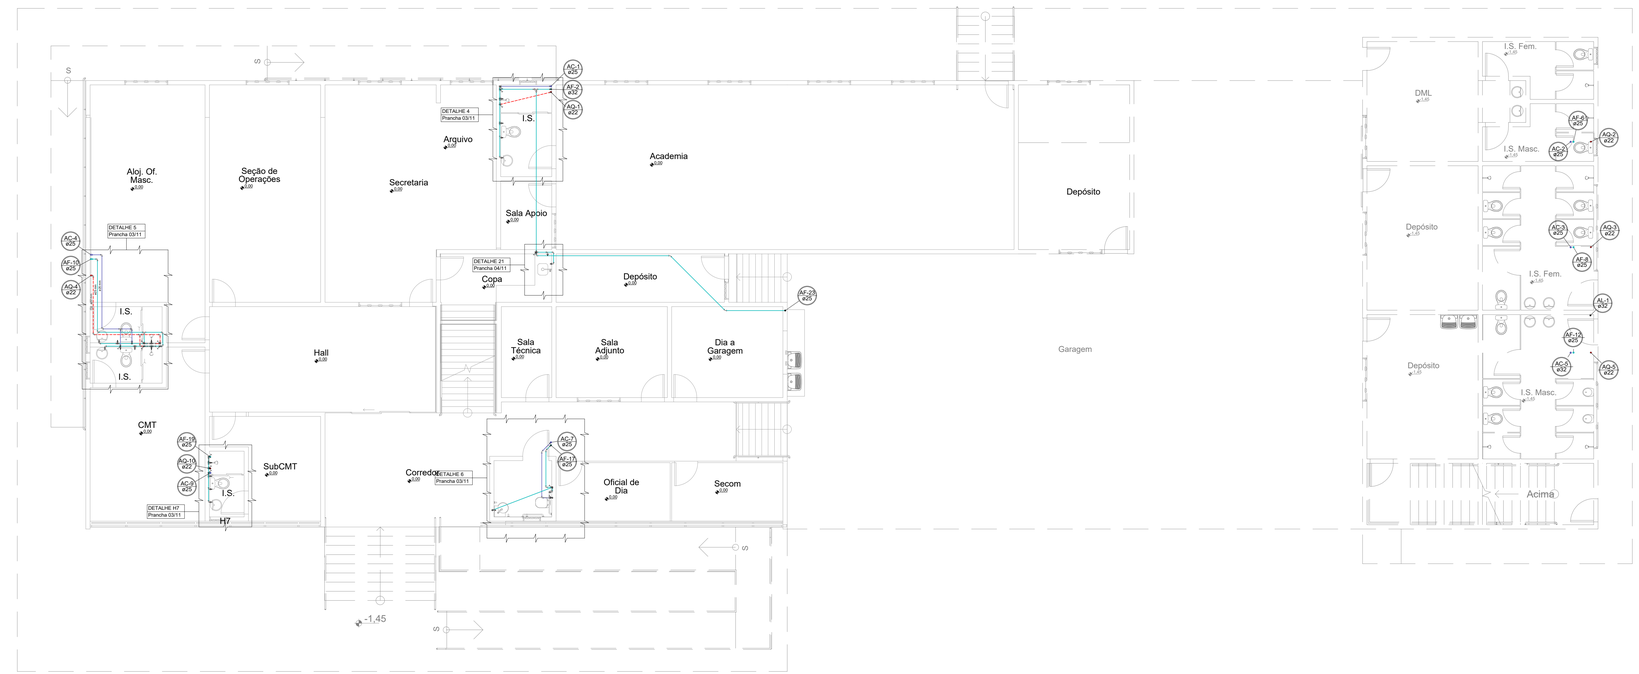

PLANTA BAIXA - PAV. TÉRREO
esc. 1/75

NOTA DE AS BUILT

EXECUTADO: SUBRAMAIS DAS PAREDES.

A EXECUTAR: RECOMPOSIÇÃO REBOCO DOS RAMAIS, TUBULAÇÃO HORIZONTAL PELO FORRO, LIMPEZA E DESOBTRUÇÃO DA REDE E CORREÇÃO DE CAIMENTO NOS PONTOS INDICADOS.

REVISÃO:	DATA:	COMENTÁRIOS:
00	17/09/2026	Emissão inicial do projeto de as built

GOVERNO DO DISTRITO FEDERAL
CORPO DE BOMBEIROS MILITAR DO DISTRITO FEDERAL
DEPARTAMENTO DE ADMINISTRAÇÃO, LOGÍSTICA E FINANCEIRA
DIRETORIA DE MATERIAIS
CENTRO DE OBRAS E MANUTENÇÃO PREDIAL

OBRA:	Reforma e ampliação do 1º Grupamento de Bombeiro Militar de Brasília
ENDEREÇO:	Setor de Administração Federal Norte-SAFN, Qd 04, Lt 02 - Brasília/DF
PROPRIETÁRIO:	Corpo de Bombeiros Militar do Distrito Federal - CBMDF
AUTOR DO PROJETO DE AS BUILT:	1º Ten QOBM/Compl. Guilherme Ribeiro Paiva - CREA 22.183/D-DF
RT (OBRA):	Conforme licitação posterior

PROPRIETÁRIO

gov.br Documento assinado digitalmente
GUILHERME RIBEIRO PAIVA
Data: 17/09/2026 14:11:05-0300
Verifique em https://validar.iti.gov.br

AUTOR DO PROJETO DE AS BUILT


RESPONSÁVEL TÉCNICO DA EXECUÇÃO DA OBRA

Aprovação da Administração

Aprovação CBMDF


PROJETO DE AS BUILT DE ÁGUA FRIA

BRASÍLIA-DF	TÍTULO:				PRANCHA Nº
ASB	AS BUILT DE ÁGUA FRIA GARAGEM E TÉRREO				1/2 REV. Nº 00
	DATA 17/09/2026	ESCALA Indicada	DESENHO --------	ÁREA EDIFICADA 1.771 m²	

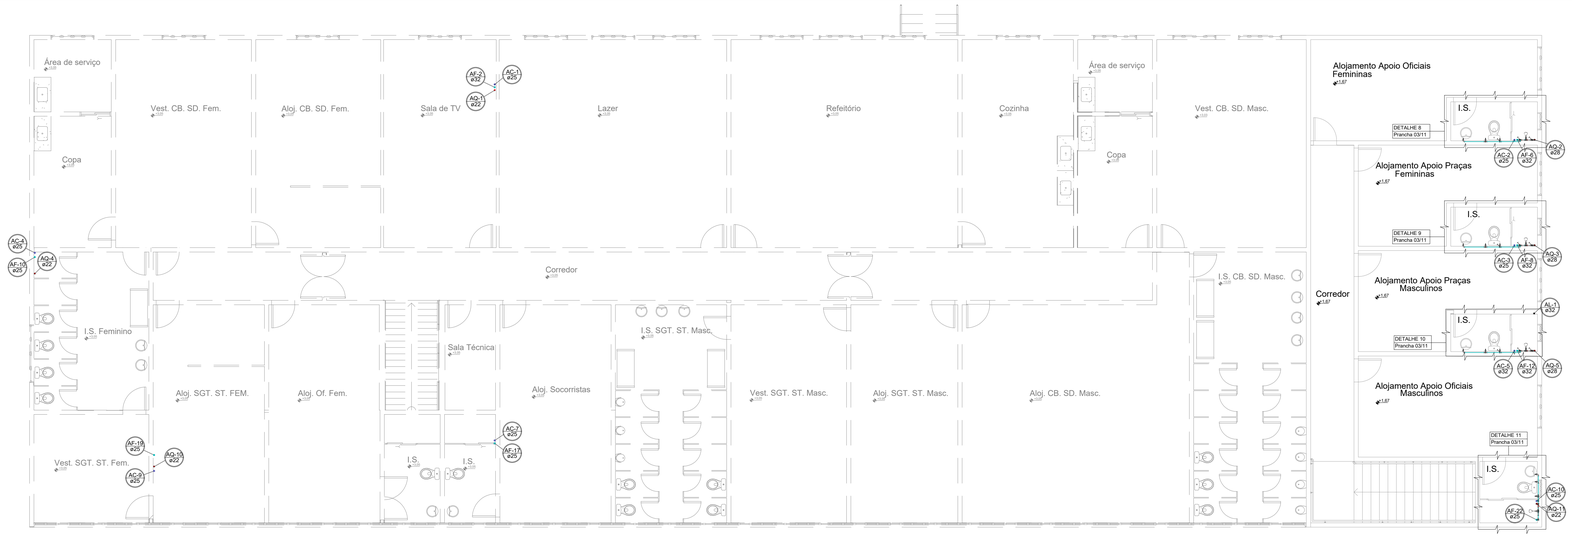


PLANTA BAIXA - PAV. 1

esc: 1/75

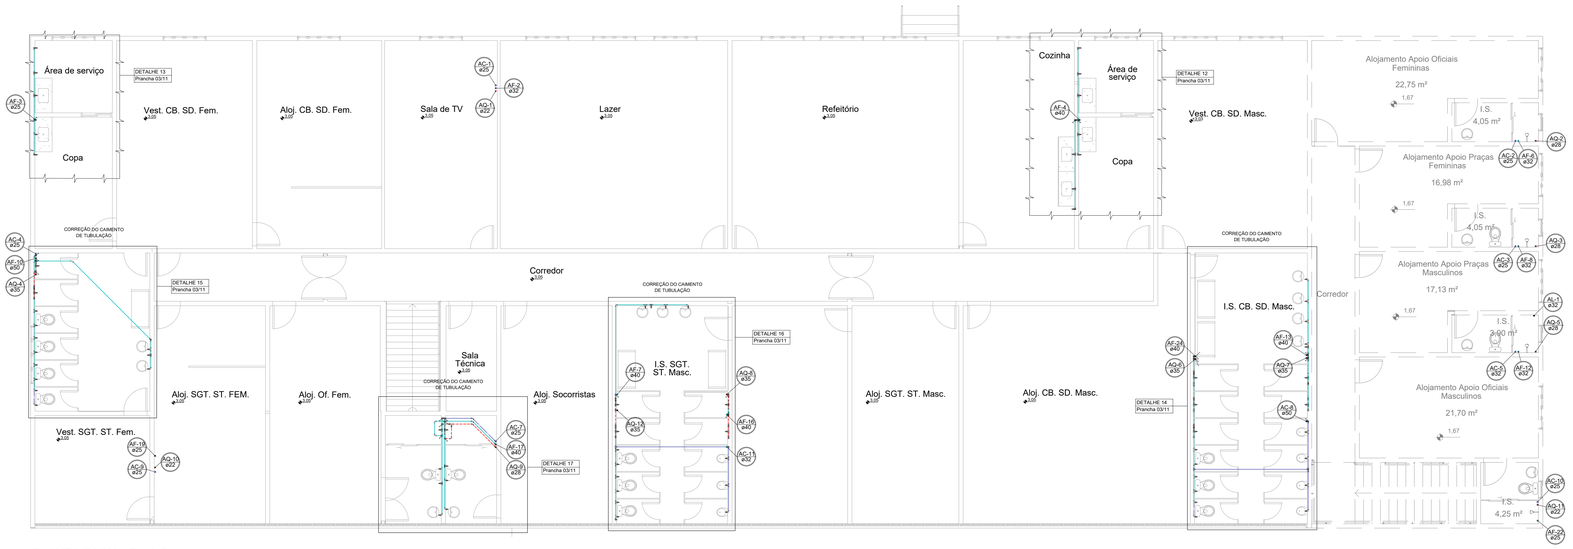

PLANTA BAIXA - PAV. 2

esc: 1/75

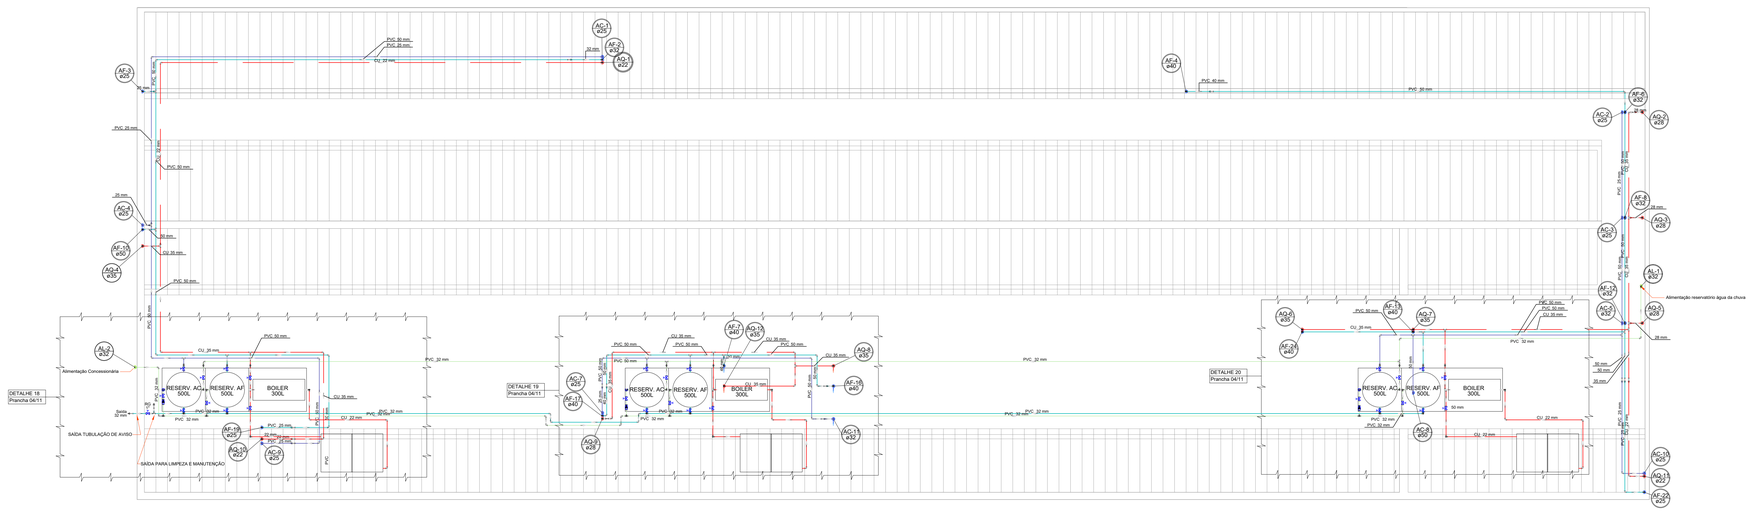

PLANTA BAIXA - COBERTURA

esc: 1/75

NOTA DE AS BUILT

EXECUTADO: SUBRAMAIS DAS PAREDES.

A EXECUTAR: RECOMPOSIÇÃO REBOCO DOS RAMAIS, TUBULAÇÃO HORIZONTAL PELO FORRO, LIMPEZA E DESOBTRUÇÃO DA REDE E CORREÇÃO DE CAIMENTO NOS PONTOS INDICADOS.

REVISÃO:	DATA:	COMENTÁRIOS:
00	17/09/2026	Emissão inicial do projeto de as built

GOVERNO DO DISTRITO FEDERAL
CORPO DE BOMBEIROS MILITAR DO DISTRITO FEDERAL
DEPARTAMENTO DE ADMINISTRAÇÃO, LOGÍSTICA E FINANCEIRA
DIRETORIA DE MATERIAIS
CENTRO DE OBRAS E MANUTENÇÃO PREDIAL

OBRA:	Reforma e ampliação do 1º Grupamento de Bombeiro Militar de Brasília
ENDEREÇO:	Setor de Administração Federal Norte-SAFN, Qd 04, Lt 02 - Brasília/DF
PROPRIETÁRIO:	Corpo de Bombeiros Militar do Distrito Federal - CBMDF
AUTOR DO PROJETO DE AS BUILT:	1º Ten QOBM/Compl. Guilherme Ribeiro Paiva - CREA 22.183/D-DF
RT (OBRA):	Conforme licitação posterior

PROPRIETÁRIO

gov.br Documento assinado digitalmente
GUILHERME RIBEIRO PAIVA
Data: 17/09/2026 14:13:05-0300
Verifique em https://validar.iti.gov.br

AUTOR DO PROJETO DE AS BUILT


RESPONSÁVEL TÉCNICO DA EXECUÇÃO DA OBRA

Aprovação da Administração


Aprovação CBMDF

PROJETO DE AS BUILT DE ÁGUA FRIA

BRASÍLIA-DF	TÍTULO:			PRANCHA Nº
ASB	AS BUILT DE ÁGUA FRIA 1º PAVIMENTO E COBERTURA			2/2 REV. Nº 00
	DATA 17/09/2026	ESCALA Indicada	DESENHO ---------	AREA EDIFICADA 1.771 m²

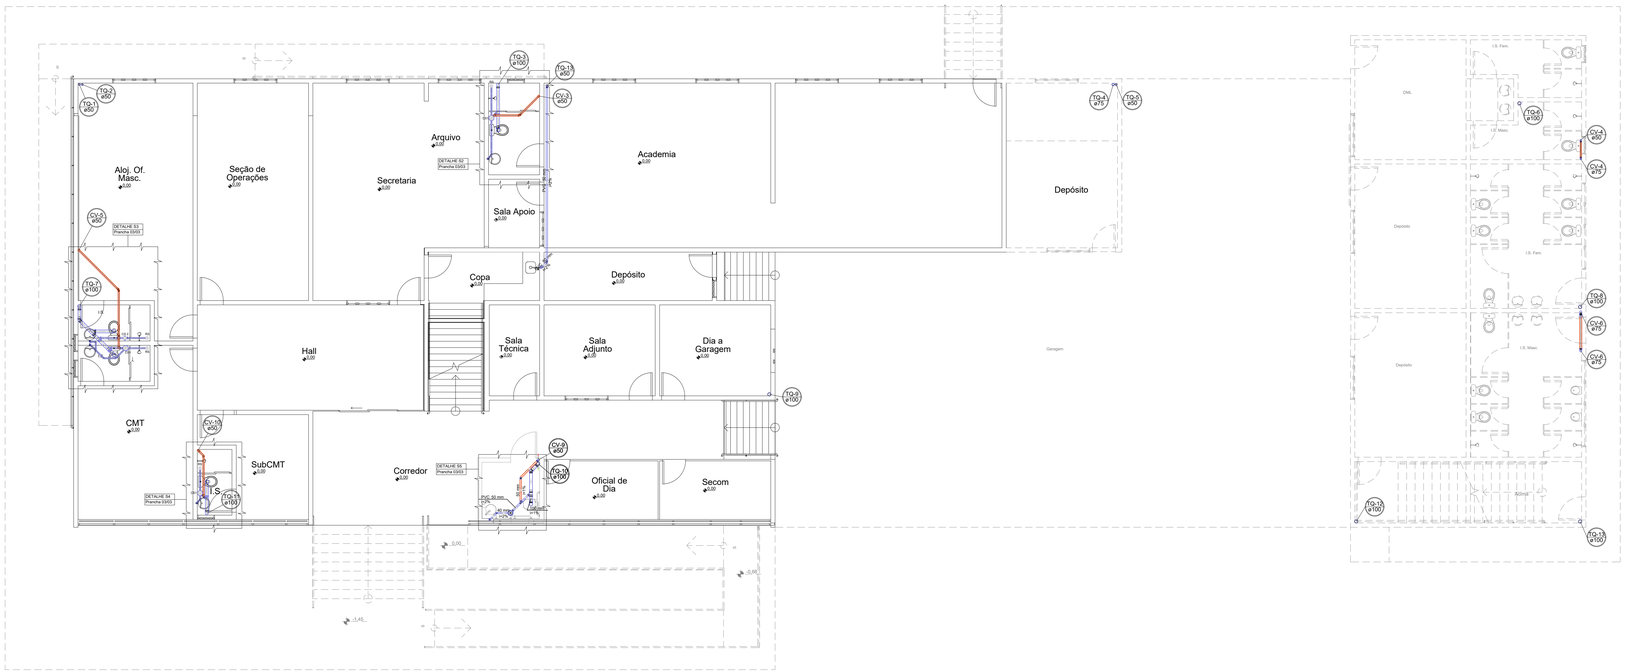

PLANTA BAIXA - PAV. TÉRREO
esc: 1/75

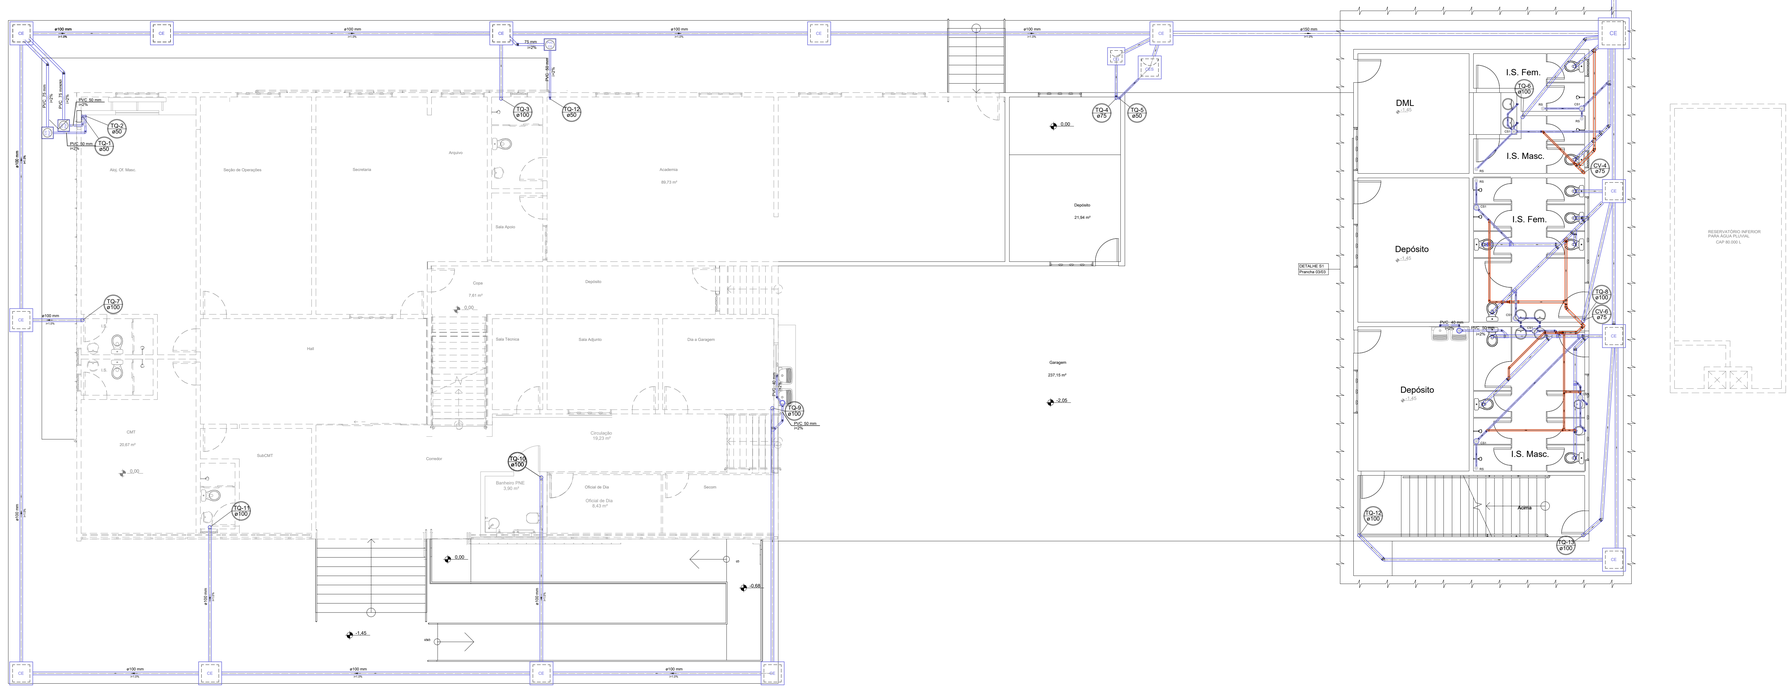

PLANTA BAIXA - PAV. GARAGEM
esc: 1/75



NOTA DE AS BUILT

EXECUTADO: REDE COMPLETA E CAIXAS.

A EXECUTAR: SERVIÇO DE INSTALAÇÃO DE APARELHOS SANITÁRIOS EM DIANTE.

REVISÃO:	DATA:	COMENTÁRIOS:
00	17/09/2026	Emissão inicial do projeto de as built

GOVERNO DO DISTRITO FEDERAL
CORPO DE BOMBEIROS MILITAR DO DISTRITO FEDERAL
DEPARTAMENTO DE ADMINISTRAÇÃO, LOGÍSTICA E FINANCEIRA
DIRETORIA DE MATERIAIS
CENTRO DE OBRAS E MANUTENÇÃO PREDIAL

OBRA:	Reforma e ampliação do 1º Grupamento de Bombeiro Militar de Brasília
ENDEREÇO:	Setor de Administração Federal Norte-SAFN, Qd 04, Lt 02 - Brasília/DF
PROPRIETÁRIO:	Corpo de Bombeiros Militar do Distrito Federal - CBMDF
AUTOR DO PROJETO DE AS BUILT:	1º Ten QOBM/Compl. Guilherme Ribeiro Paiva - CREA 22.183/D-DF
RT (OBRA):	Conforme licitação posterior

PROPRIETÁRIO

gov.br Documento assinado digitalmente
GUILHERME RIBEIRO PAIVA
Data: 17/09/2026 14:26:51-03:00
Verifique em https://validar.iti.gov.br

AUTOR DO PROJETO DE AS BUILT


RESPONSÁVEL TÉCNICO DA EXECUÇÃO DA OBRA

Aprovação da Administração


Aprovação CBMDF

PROJETO DE AS BUILT DE ESGOTO


BRASÍLIA-DF	TÍTULO:			PRANCHA Nº
ASB	AS BUILT DE ESGOTO GARAGEM E TÉRREO			1/2 REV. Nº
	DATA 17/09/2026	ESCALA Indicada	DESENHO ---------	ÁREA EDIFICADA 1.771 m²	00

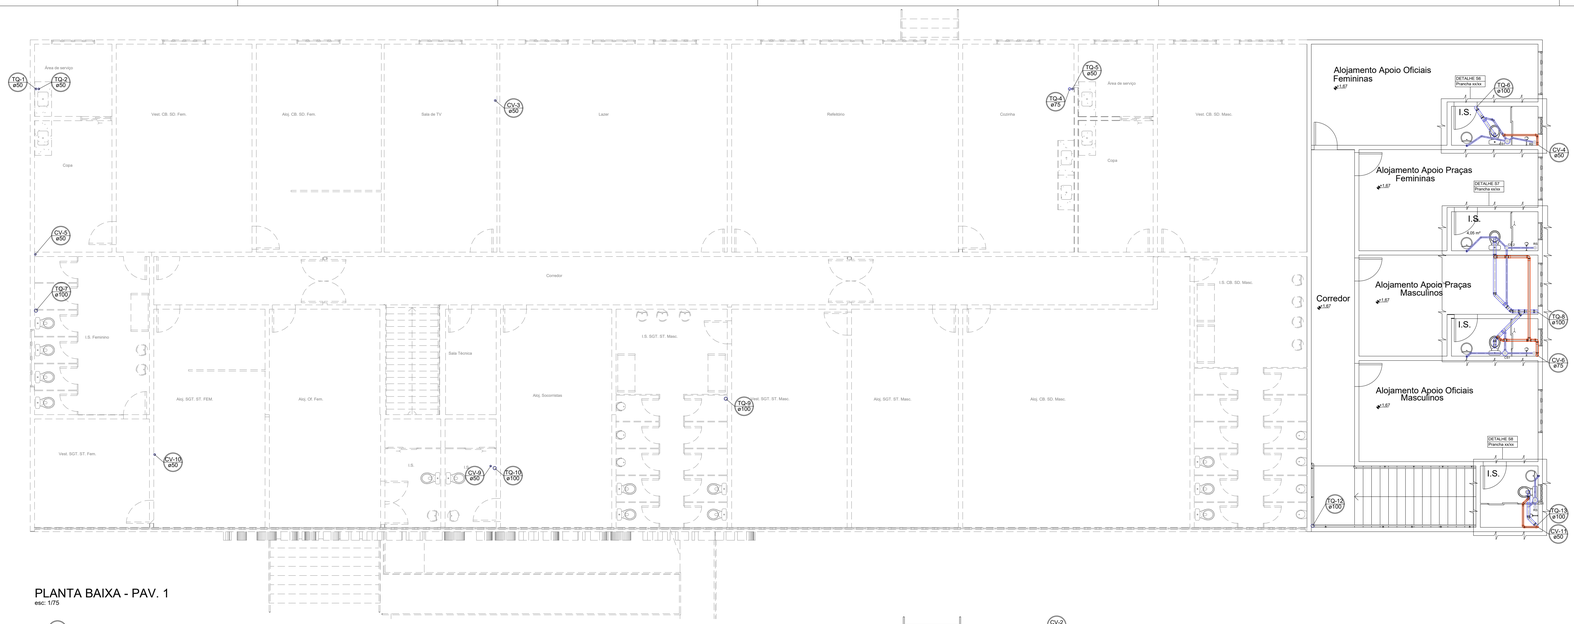

PLANTA BAIXA - PAV. 1
esc: 1/75

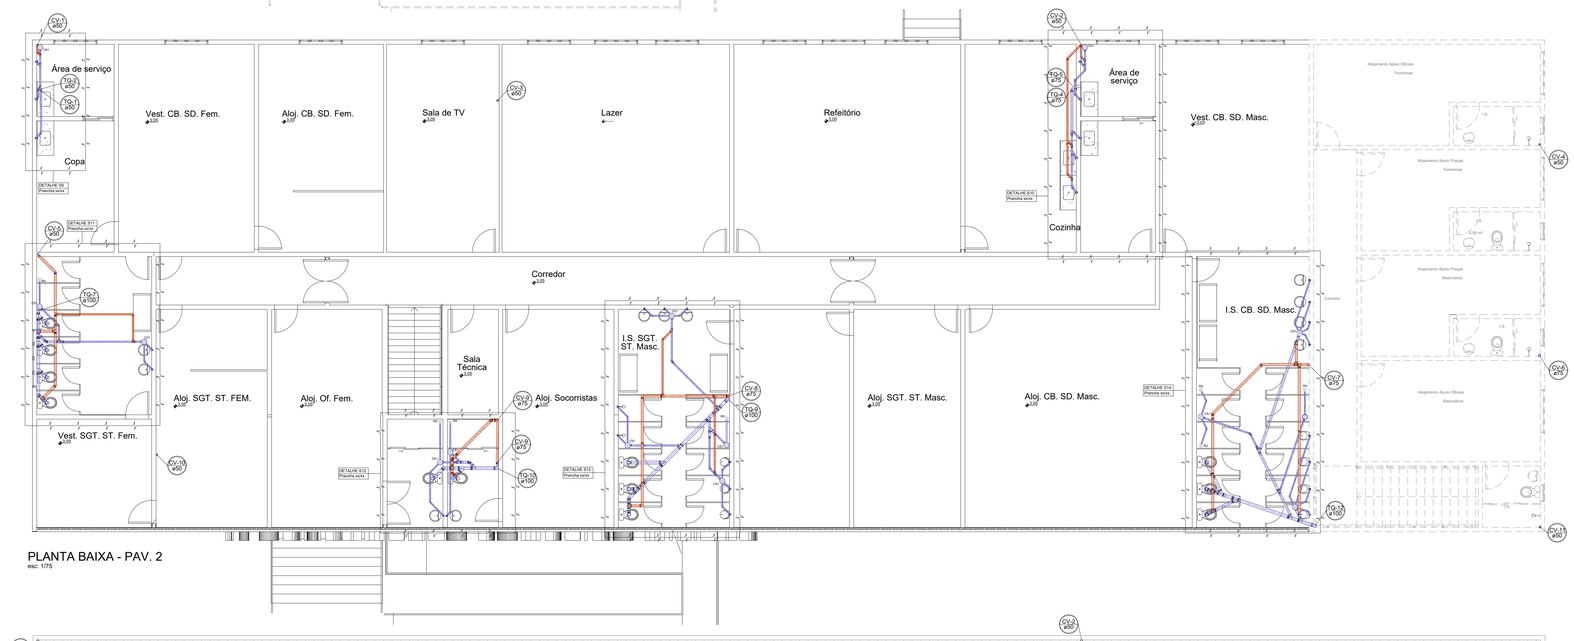

PLANTA BAIXA - PAV. 2
esc: 1/75

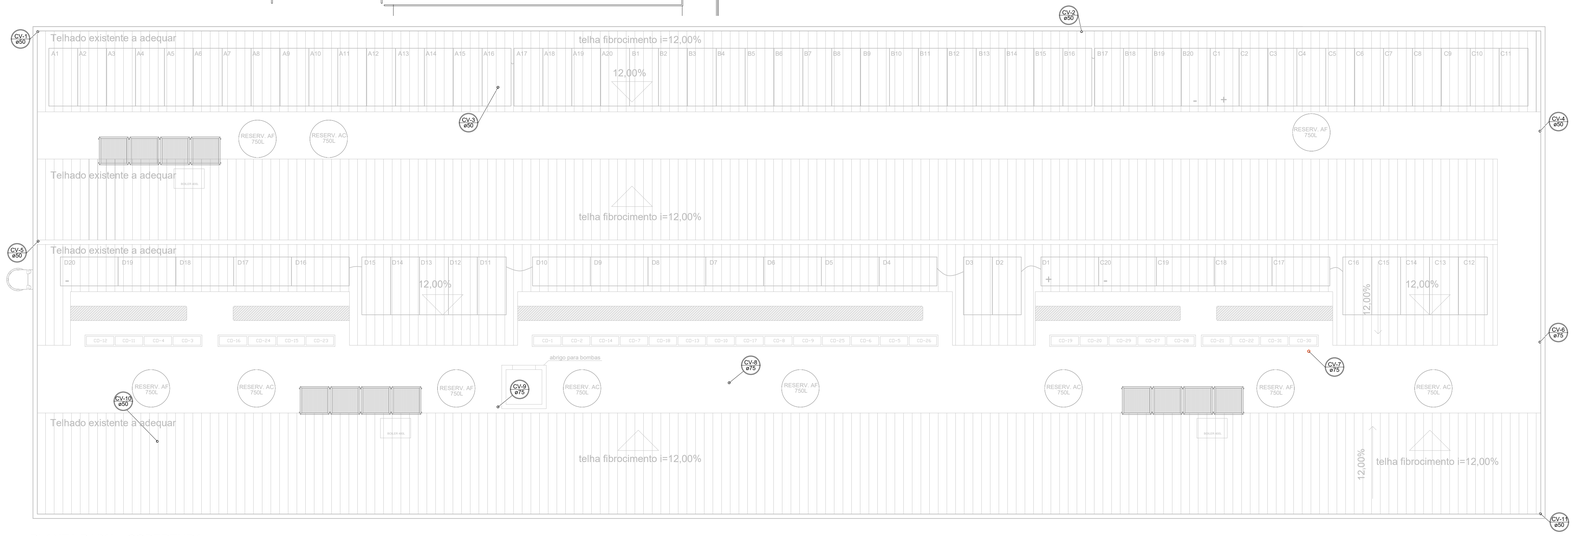

PLANTA BAIXA - COBERTURA
esc: 1/75

NOTA DE AS BUILT

EXECUTADO: REDE COMPLETA E CAIXAS.

A EXECUTAR: SERVIÇO DE INSTALAÇÃO DE APARELHOS SANITÁRIOS EM DIANTE.

REVISÃO:	DATA:	COMENTÁRIOS:
00	17/09/2026	Emissão inicial do projeto de as built

GOVERNO DO DISTRITO FEDERAL
CORPO DE BOMBEIROS MILITAR DO DISTRITO FEDERAL
DEPARTAMENTO DE ADMINISTRAÇÃO, LOGÍSTICA E FINANCEIRA
DIRETORIA DE MATERIAIS
CENTRO DE OBRAS E MANUTENÇÃO PREDIAL

OBRA:	Reforma e ampliação do 1º Grupamento de Bombeiro Militar de Brasília
ENDEREÇO:	Setor de Administração Federal Norte-SAFN, Qd 04, Lt 02 - Brasília/DF
PROPRIETÁRIO:	Corpo de Bombeiros Militar do Distrito Federal - CBMDF
AUTOR DO PROJETO DE AS BUILT:	1º Ten QOBM/Compl. Guilherme Ribeiro Paiva - CREA 22.183/D-DF
RT (OBRA):	Conforme licitação posterior

PROPRIETÁRIO

Documento assinado digitalmente
GUILHERME RIBEIRO PAIVA
Data: 17/09/2026 11:14:03-0300
Verifique em https://validar.iti.gov.br

AUTOR DO PROJETO DE AS BUILT

RESPONSÁVEL TÉCNICO DA EXECUÇÃO DA OBRA


Aprovação da Administração

Aprovação CBMDF

PROJETO DE AS BUILT DE ESGOTO

BRASÍLIA-DF	TÍTULO:	PRANCHA Nº
ASB	AS BUILT DE ESGOTO 1º PAVIMENTO E COBERTURA	2/2 REV. Nº 00

DATA	ESCALA	DESENHO	ÁREA EDIFICADA
17/09/2026	Indicada	----------	1.771 m²

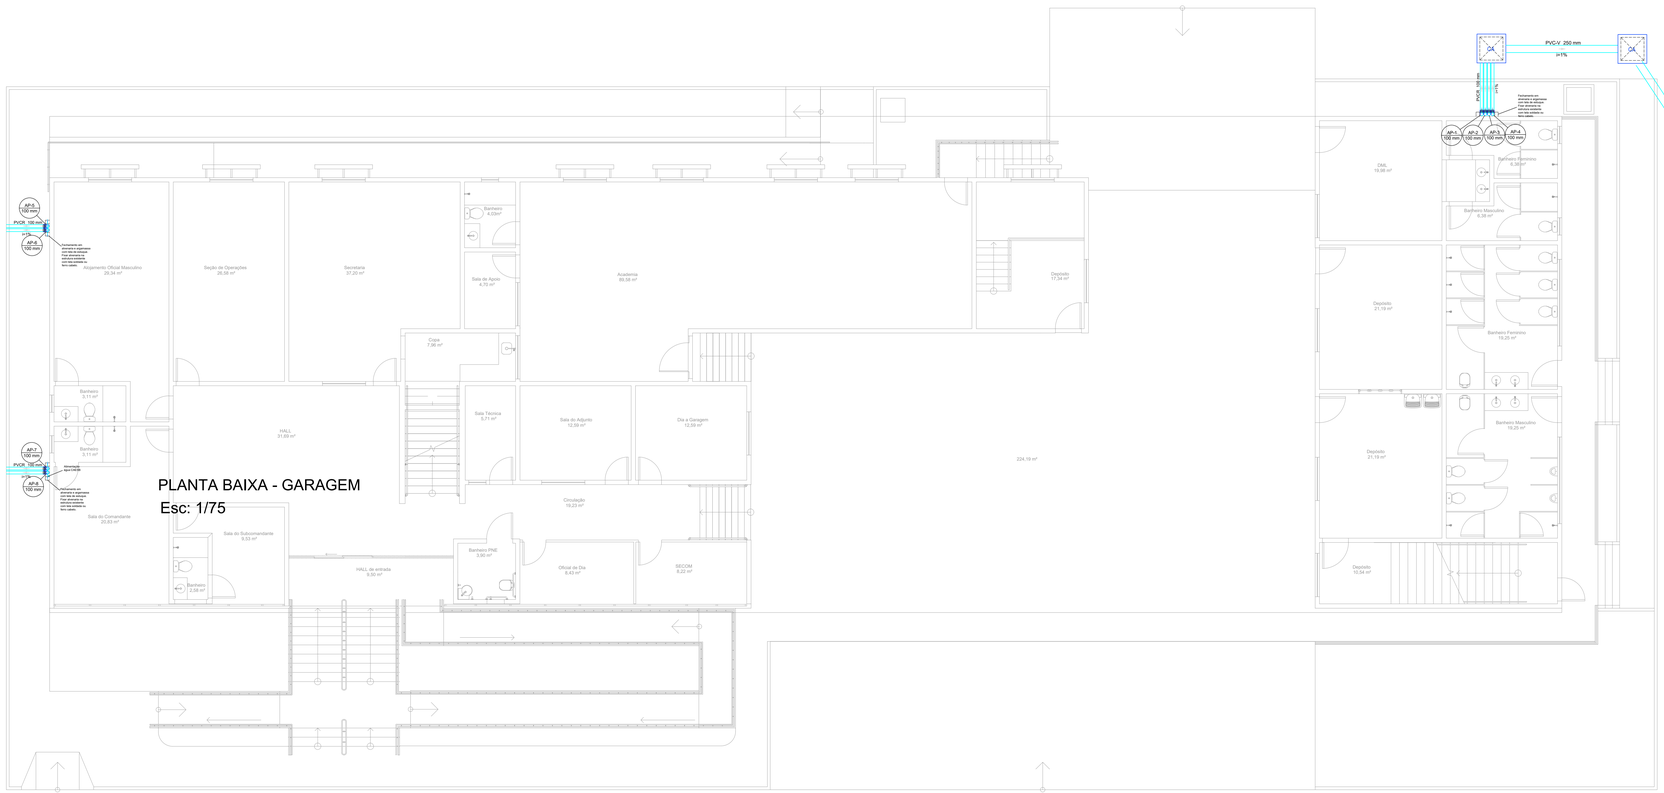

NOTA DE AS BUILT

EXECUTADO: RESERVATÓRIO DE REUSO EM CONCRETO.

A EXECUTAR: TODOS OS DEMAIS SERVIÇOS DO PROJETO.

REVISÃO:	DATA:	COMENTÁRIOS:
00	17/09/2026	Emissão inicial do projeto de as built

GOVERNO DO DISTRITO FEDERAL
CORPO DE BOMBEIROS MILITAR DO DISTRITO FEDERAL
DEPARTAMENTO DE ADMINISTRAÇÃO, LOGÍSTICA E FINANCEIRA
DIRETORIA DE MATERIAIS
CENTRO DE OBRAS E MANUTENÇÃO PREDIAL

OBRA:	Reforma e ampliação do 1º Grupamento de Bombeiro Militar de Brasília
ENDEREÇO:	Setor de Administração Federal Norte-SAFN, Qd 04, Lt 02 - Brasília/DF
PROPRIETÁRIO:	Corpo de Bombeiros Militar do Distrito Federal - CBMDF
AUTOR DO PROJETO DE AS BUILT:	1º Ten QOBM/Compl. Guilherme Ribeiro Paiva - CREA 22.183/D-DF
RT (OBRA):	Conforme licitação posterior

PROPRIETÁRIO

gov.br Documento assinado digitalmente
GUILHERME RIBEIRO PAIVA
Data: 17/09/2026 14:34:24-0300
Verifique em https://validar.iti.gov.br

AUTOR DO PROJETO DE AS BUILT

RESPONSÁVEL TÉCNICO DA EXECUÇÃO DA OBRA

Aprovação da Administração

Aprovação CBMDF

PROJETO DE AS BUILT DE ÁGUA PLUVIAL

BRASÍLIA-DF	TÍTULO	PRANCHA Nº
ASB	AS BUILT DE ÁGUA PLUVIAL	1/1
		REV. Nº 00

DATA	ESCALA	DESENHO	AREA EDIFICADA
17/09/2026	Indicada	---------	1.771 m²



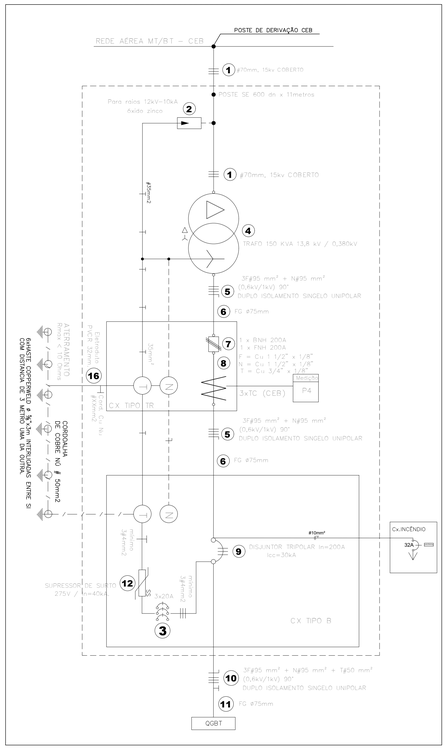



DIAGRAMA UNIFILAR - SUBESTAÇÃO 150 kVA

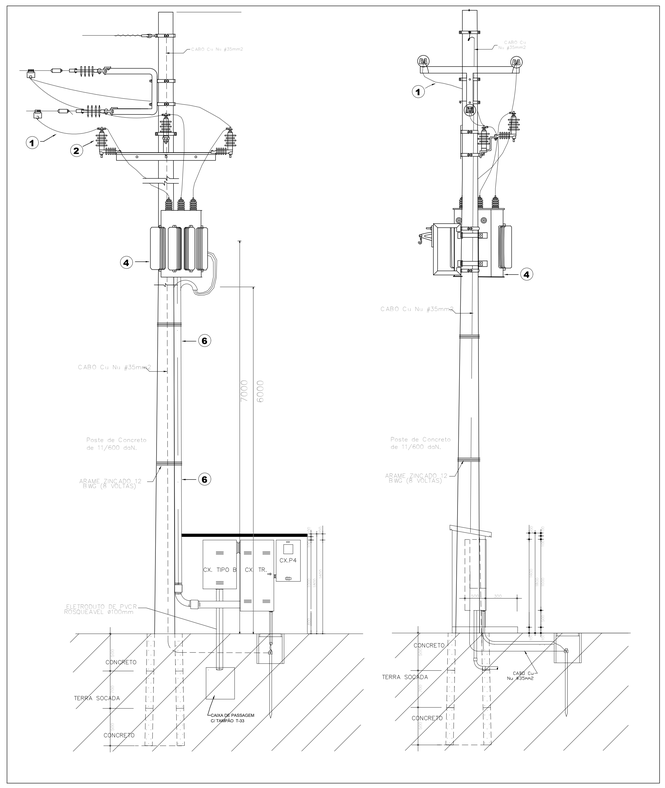


VISTAS - SUBESTAÇÃO 150 kVA

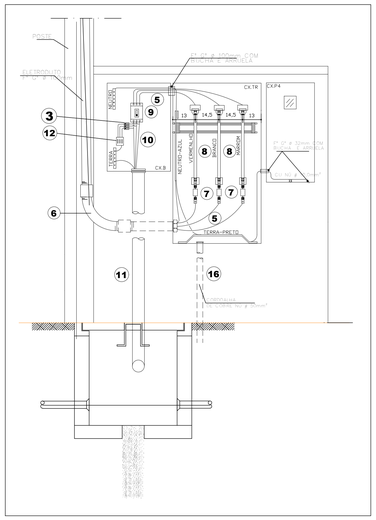


VISTA FRONTAL INTERNA DO CONJUNTO TR

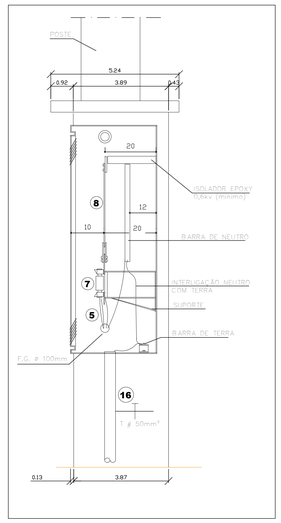


VISTA LATERAL DO CONJUNTO TR

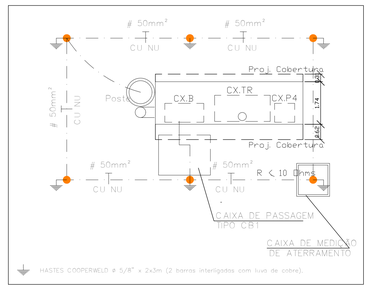

VISTA SUPERIOR DO CONJUNTO TR

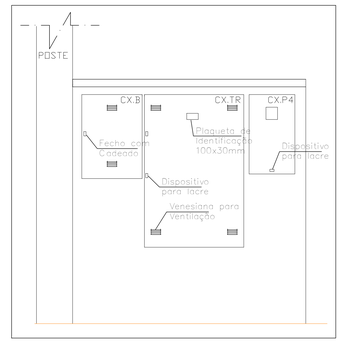

VISTA FRONTAL EXTERNA DO CONJUNTO TR

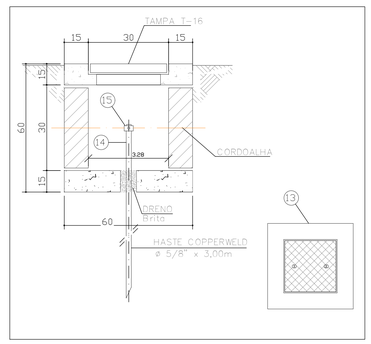

CAIXA PARA MEDIÇÃO DE ATERRAMENTO

DIMENSÕES DAS CAIXAS	
Caixa TR - LARGURA 550mm ALTURA 1000mm PROFUNDIDADE 300mm	Caixa P4 - LARGURA 300mm ALTURA 620mm PROFUNDIDADE 220mm
Caixa B - LARGURA 400mm ALTURA 550mm PROFUNDIDADE 170mm	

NOTA DE AS BUILT

EXECUTADO: POSTE, TRANSFORMADOR E INSTALAÇÃO DOS QUADROS.

A EXECUTAR: SERVIÇO DE PASSAGEM DE FIAÇÃO EM DIANTE.

REVISÃO:	DATA:	COMENTÁRIOS:
00	17/09/2026	Emissão inicial do projeto de as built

GOVERNO DO DISTRITO FEDERAL
CORPO DE BOMBEIROS MILITAR DO DISTRITO FEDERAL
DEPARTAMENTO DE ADMINISTRAÇÃO, LOGÍSTICA E FINANCEIRA
DIRETORIA DE MATERIAIS
CENTRO DE OBRAS E MANUTENÇÃO PREDIAL

OBRA:	Reforma e ampliação do 1º Grupamento de Bombeiro Militar de Brasília
ENDEREÇO:	Setor de Administração Federal Norte-SAFN, Qd 04, Lt 02 - Brasília/DF
PROPRIETÁRIO:	Corpo de Bombeiros Militar do Distrito Federal - CBMDF
AUTOR DO PROJETO DE AS BUILT:	1º Ten QOBM/Compl. Guilherme Ribeiro Paiva - CREA 22.183/D-DF
RT (OBRA):	Conforme licitação posterior

PROPRIETÁRIO

Documento assinado digitalmente
gov.br
GUILHERME RIBEIRO PAIVA
Data: 17/09/2026 14:16:24-0300
Verifique em https://validar.iti.gov.br

AUTOR DO PROJETO DE AS BUILT


RESPONSÁVEL TÉCNICO DA EXECUÇÃO DA OBRA

Aprovação da Administração

Aprovação CBMDF

PROJETO DE AS BUILT DE ELÉTRICA

BRASÍLIA-DF	TÍTULO:			PRANCHA Nº
ASB	AS BUILT DE ELÉTRICA SUBESTAÇÃO			1/5
	DATA: 17/09/2026	ESCALA: Indicada	DESENHO: ---------	ÁREA EDIFICADA: 1.771 m²	REV. Nº: 00

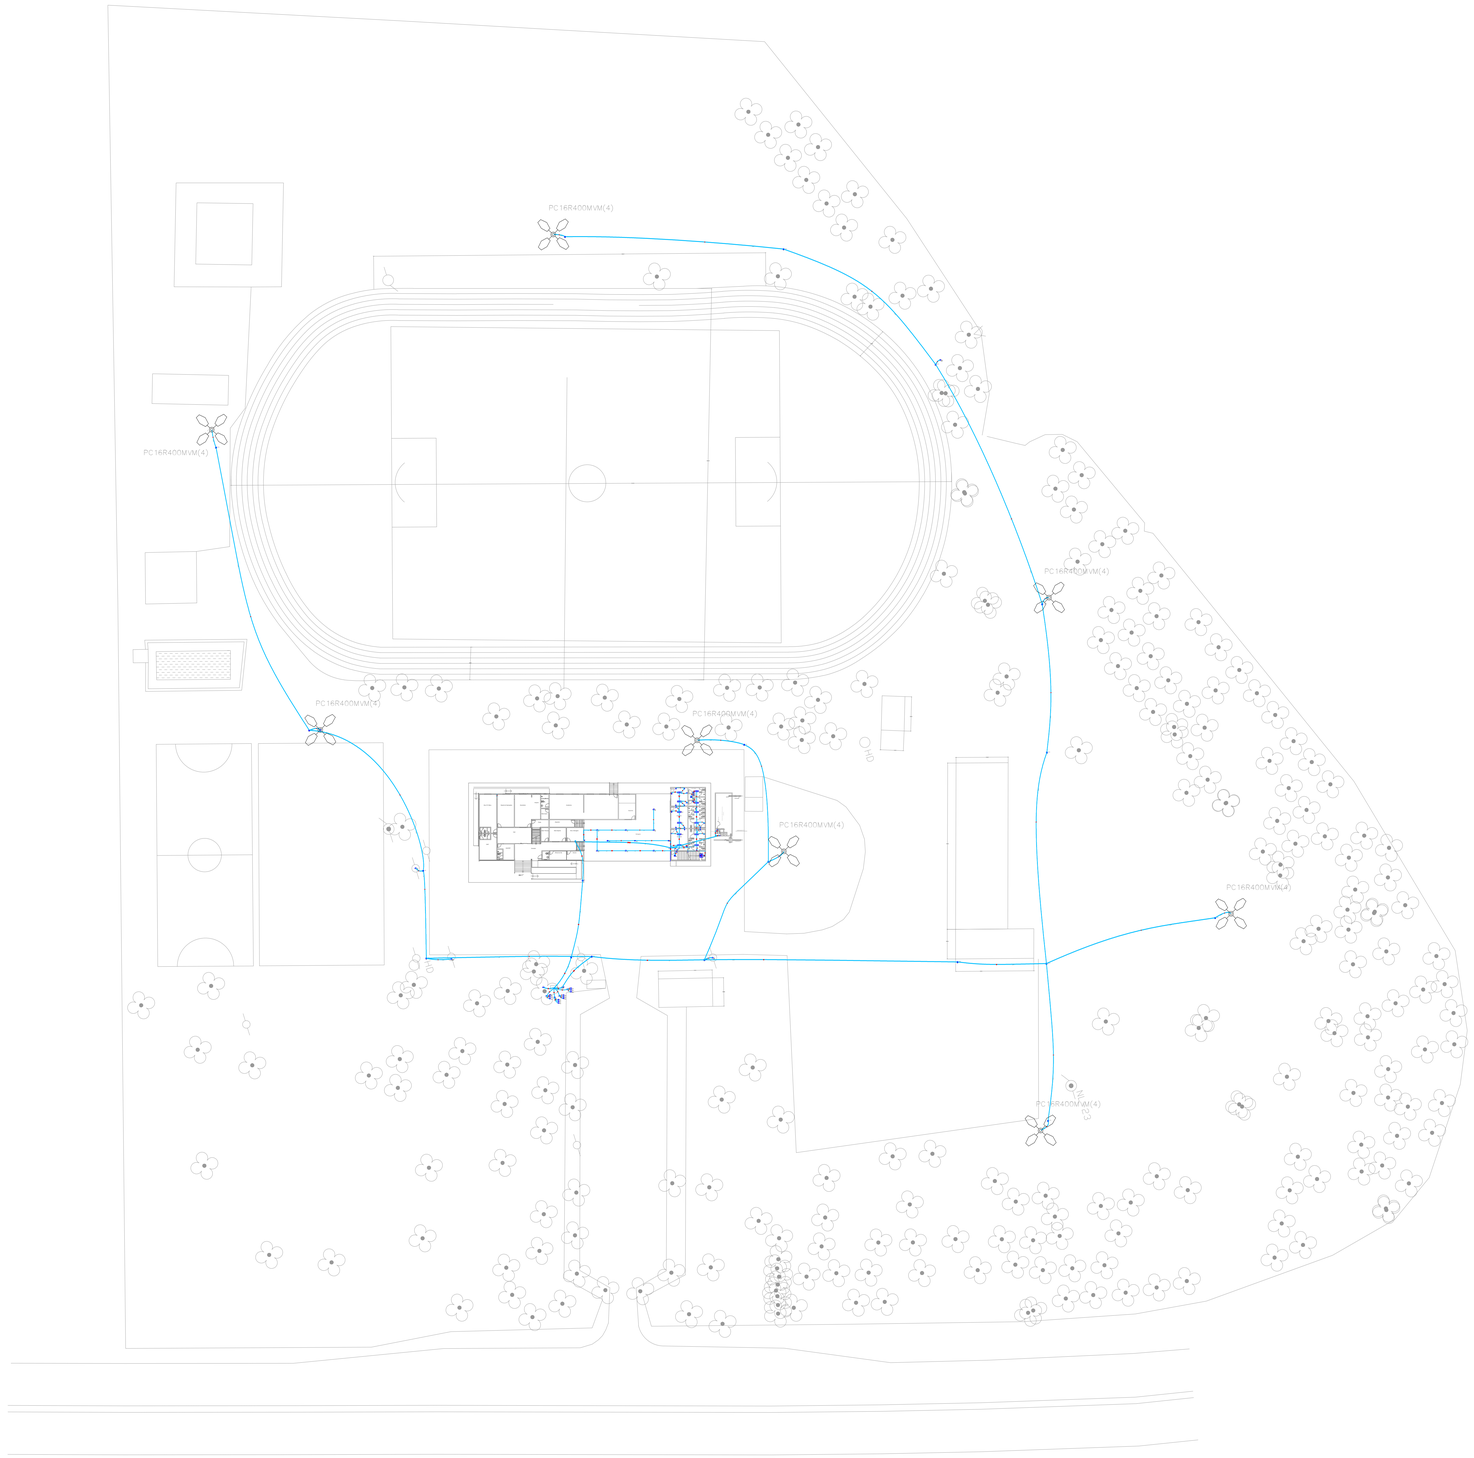


NOTA DE AS BUILT

EXECUTADO: ELETRODUTOS, CAIXAS DE PASSAGEM E ELETROCALHAS

A EXECUTAR: SERVIÇO DE PASSAGEM DE FIAÇÃO EM DIANTE.

REVISÃO:	DATA:	COMENTÁRIOS:
00	17/09/2026	Emissão inicial do projeto de as built

GOVERNO DO DISTRITO FEDERAL
CORPO DE BOMBEIROS MILITAR DO DISTRITO FEDERAL
DEPARTAMENTO DE ADMINISTRAÇÃO, LOGÍSTICA E FINANCEIRA
DIRETORIA DE MATERIAIS
CENTRO DE OBRAS E MANUTENÇÃO PREDIAL

OBRA:	Reforma e ampliação do 1º Grupamento de Bombeiro Militar de Brasília
ENDEREÇO:	Setor de Administração Federal Norte-SAFN, Qd 04, Lt 02 - Brasília/DF
PROPRIETÁRIO:	Corpo de Bombeiros Militar do Distrito Federal - CBMDF
AUTOR DO PROJETO DE AS BUILT:	1º Ten QOBM/Compl. Guilherme Ribeiro Paiva - CREA 22.183/D-DF
RT (OBRA):	Conforme licitação posterior

PROPRIETÁRIO

Documento assinado digitalmente
GUILHERME RIBEIRO PAIVA
Data: 17/09/2026 14:18:24-0300
Verifique em https://validar.iti.gov.br

AUTOR DO PROJETO DE AS BUILT

RESPONSÁVEL TÉCNICO DA EXECUÇÃO DA OBRA

Aprovação da Administração

Aprovação CBMDF

PROJETO DE AS BUILT DE ELÉTRICA

BRASÍLIA-DF


ASB

TÍTULO:
AS BUILT DE ELÉTRICA
ÁREA EXTERNA


PRANCHA Nº
2/5

REV. Nº
00

DATA	ESCALA	DESENHO	ÁREA EDIFICADA
17/09/2026	Indicada	----------	1.771 m²

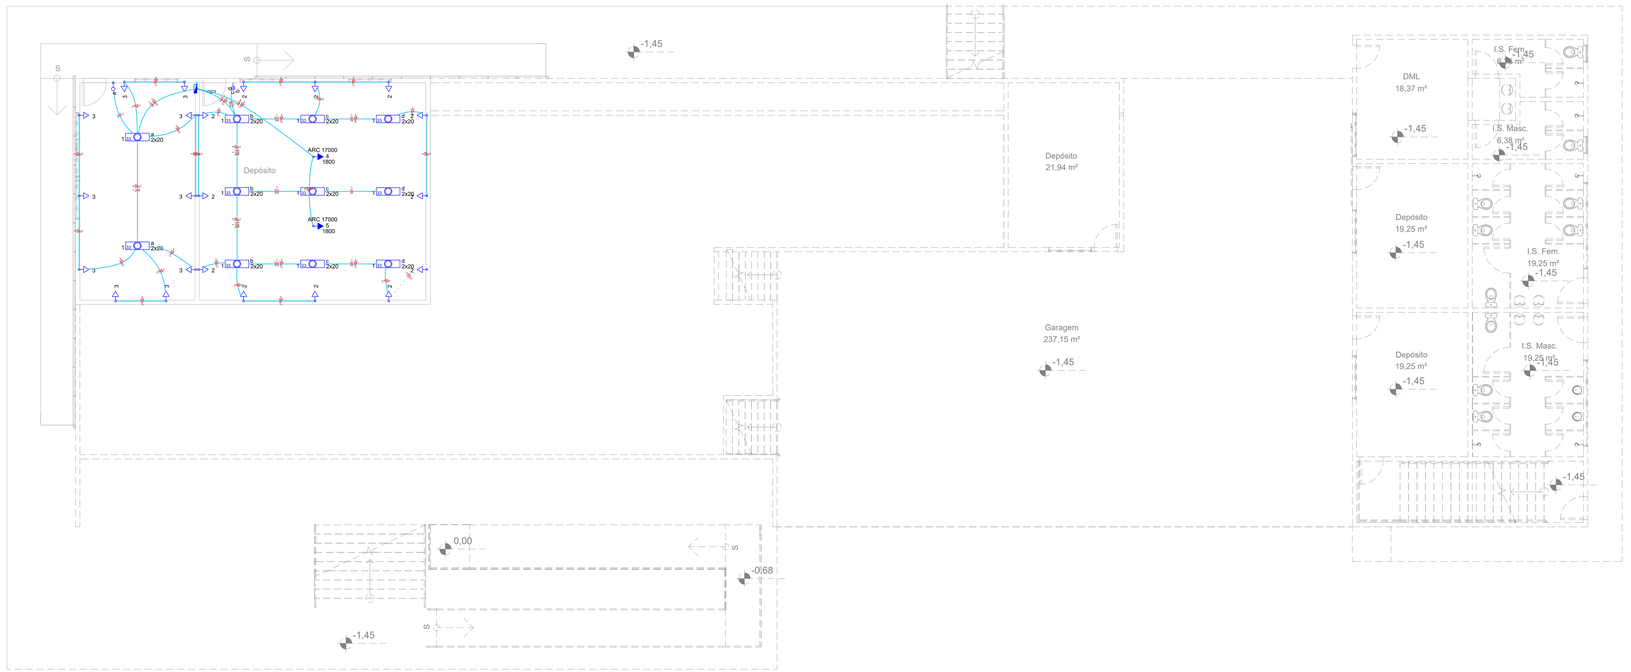

PLANTA BAIXA - PAV. SUBSOLO
esc: 1/75

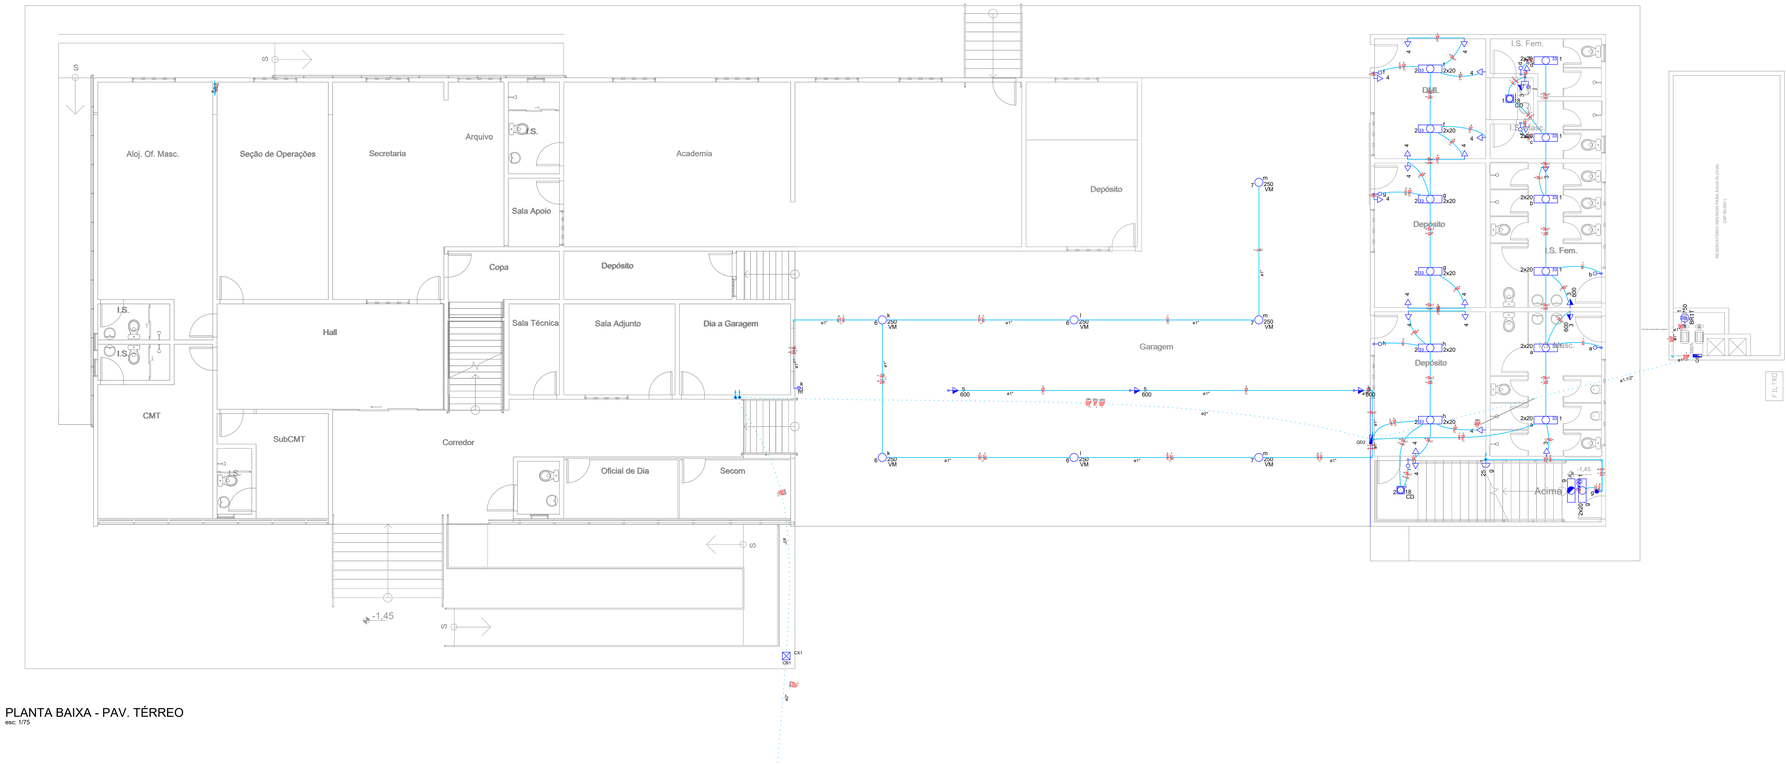

PLANTA BAIXA - PAV. TÉRREO
esc: 1/75

NOTA DE AS BUILT

EXECUTADO: ELETRODUTOS, CAIXAS DE PASSAGEM E ELETROCALHAS

A EXECUTAR: SERVIÇO DE PASSAGEM DE FIAÇÃO EM DIANTE.

REVISÃO:	DATA:	COMENTÁRIOS:
00	17/09/2026	Emissão inicial do projeto de as built

GOVERNO DO DISTRITO FEDERAL
CORPO DE BOMBEIROS MILITAR DO DISTRITO FEDERAL
DEPARTAMENTO DE ADMINISTRAÇÃO, LOGÍSTICA E FINANCEIRA
DIRETORIA DE MATERIAIS
CENTRO DE OBRAS E MANUTENÇÃO PREDIAL

OBRA:	Reforma e ampliação do 1º Grupamento de Bombeiro Militar de Brasília
ENDEREÇO:	Setor de Administração Federal Norte-SAFN, Qd 04, Lt 02 - Brasília/DF
PROPRIETÁRIO:	Corpo de Bombeiros Militar do Distrito Federal - CBMDF
AUTOR DO PROJETO DE AS BUILT:	1º Ten QOBM/Compl. Guilherme Ribeiro Paiva - CREA 22.183/D-DF
RT (OBRA):	Conforme licitação posterior

PROPRIETÁRIO — gov.br — Documento assinado digitalmente GUILHERME RIBEIRO PAIVA Data: 17/09/2026 14:11:05-0300 Verifique em https://validar.iti.gov.br

AUTOR DO PROJETO DE AS BUILT

RESPONSÁVEL TÉCNICO DA EXECUÇÃO DA OBRA


Aprovação da Administração

Aprovação CBMDF


PROJETO DE AS BUILT DE ELÉTRICA

BRASÍLIA-DF	TÍTULO:	PRANCHA Nº
ASB	AS BUILT DE ELÉTRICA SUBSOLO E TÉRREO	3/5
		REV. Nº 00

DATA	ESCALA	DESENHO	ÁREA EDIFICADA
17/09/2026	Indicada	---------	1.771 m²

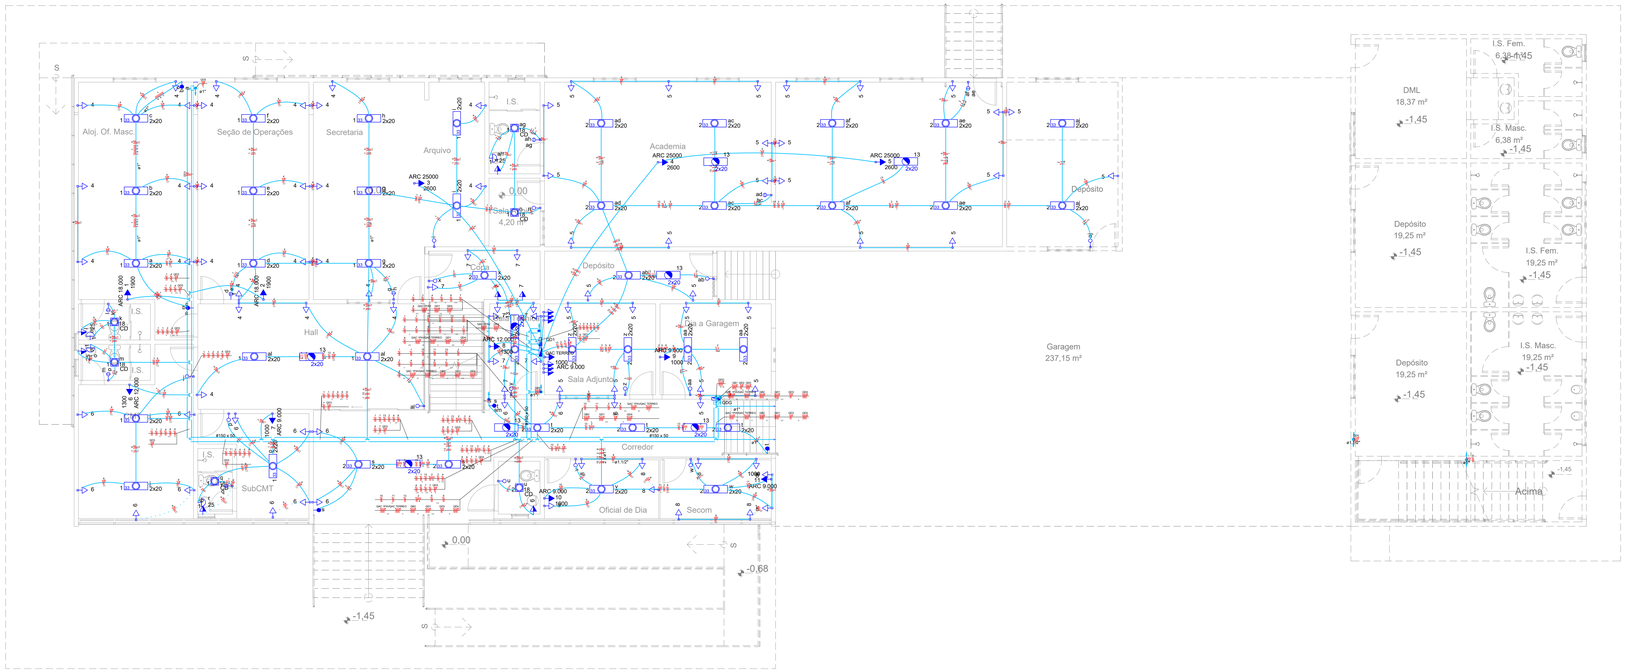

PLANTA BAIXA - PAV. TÉRREO
esc: 1/75

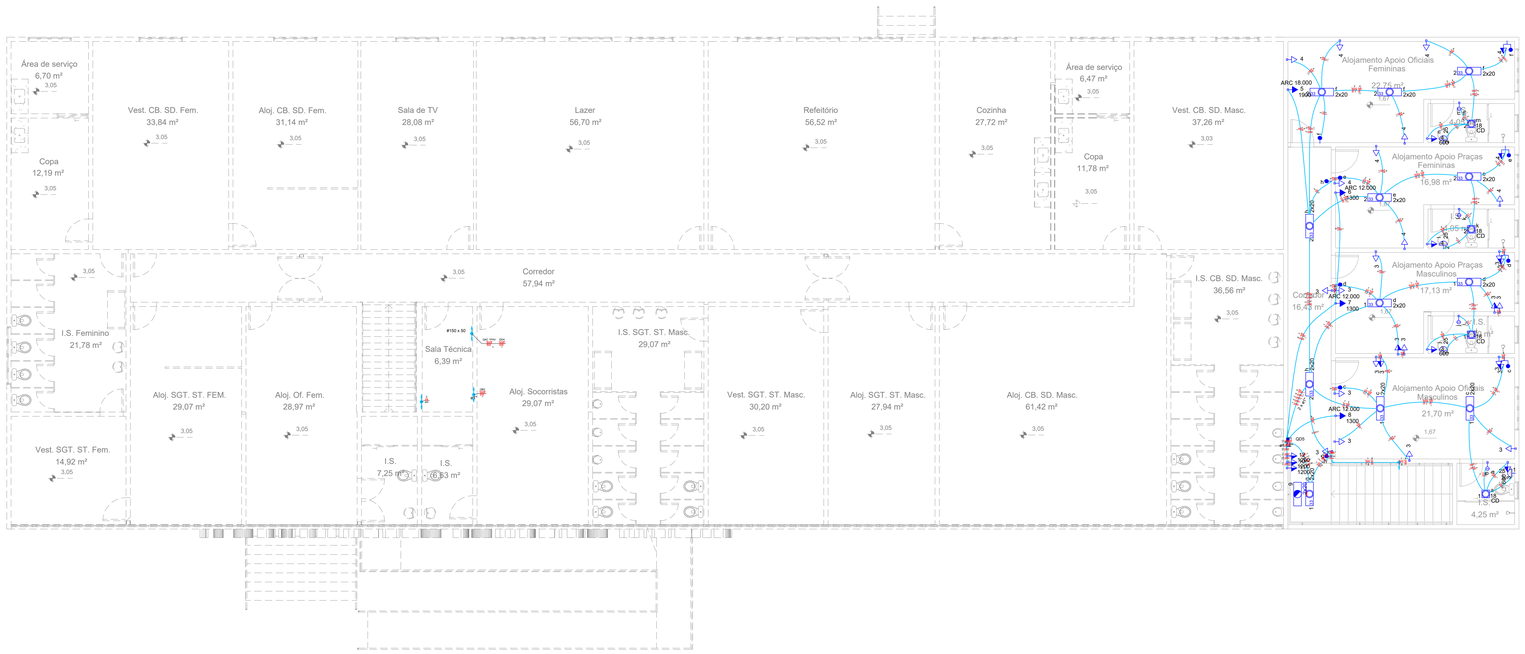

PLANTA BAIXA - PAV. ALOJAMENTO
esc: 1/75

NOTA DE AS BUILT

EXECUTADO: ELETRODUTOS, CAIXAS DE PASSAGEM E ELETROCALHAS

A EXECUTAR: SERVIÇO DE PASSAGEM DE FIAÇÃO EM DIANTE.

REVISÃO:	DATA:	COMENTÁRIOS:
00	17/09/2026	Emissão inicial do projeto de as built

GOVERNO DO DISTRITO FEDERAL
CORPO DE BOMBEIROS MILITAR DO DISTRITO FEDERAL
DEPARTAMENTO DE ADMINISTRAÇÃO, LOGÍSTICA E FINANCEIRA
DIRETORIA DE MATERIAIS
CENTRO DE OBRAS E MANUTENÇÃO PREDIAL

OBRA:	Reforma e ampliação do 1º Grupamento de Bombeiro Militar de Brasília
ENDEREÇO:	Setor de Administração Federal Norte-SAFN, Qd 04, Lt 02 - Brasília/DF
PROPRIETÁRIO:	Corpo de Bombeiros Militar do Distrito Federal - CBMDF
AUTOR DO PROJETO DE AS BUILT:	1º Ten QOBM/Compl. Guilherme Ribeiro Paiva - CREA 22.183/D-DF
RT (OBRA):	Conforme licitação posterior

PROPRIETÁRIO — gov.br — Documento assinado digitalmente GUILHERME RIBEIRO PAIVA Data: 17/09/2026 14:11:00 -03'00' Verifique em https://validar.iti.gov.br

AUTOR DO PROJETO DE AS BUILT


RESPONSÁVEL TÉCNICO DA EXECUÇÃO DA OBRA

Aprovação da Administração


Aprovação CBMDF

PROJETO DE AS BUILT DE ELÉTRICA

BRASÍLIA-DF	TÍTULO:			PRANCHA Nº
ASB	AS BUILT DE ELÉTRICA TÉRREO E PAV. ALOJAMENTO			4/5
	DATA: 17/09/2026	ESCALA: Indicada	DESENHO: ---------	REV. Nº: 00
			ÁREA EDIFICADA: 1.771 m²	

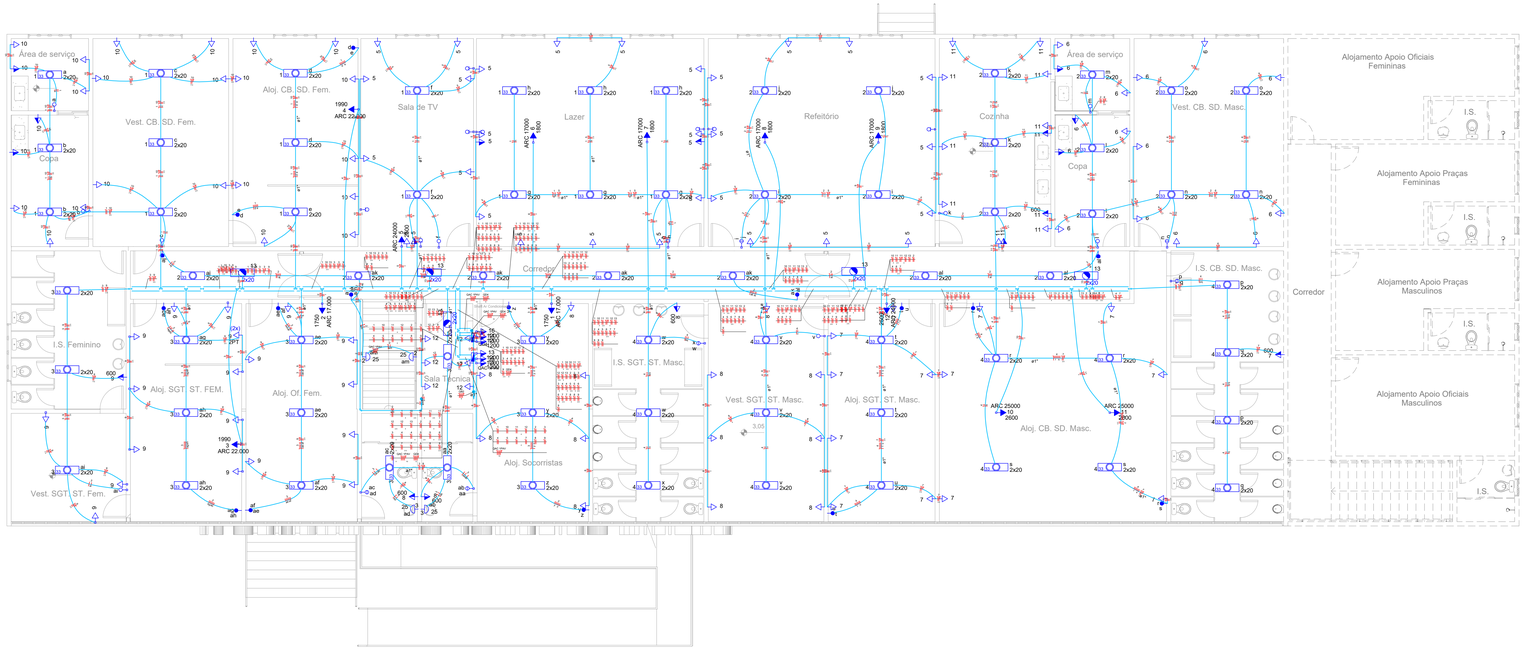

PLANTA BAIXA - 1° PAVIMENTO
esc: 1/75

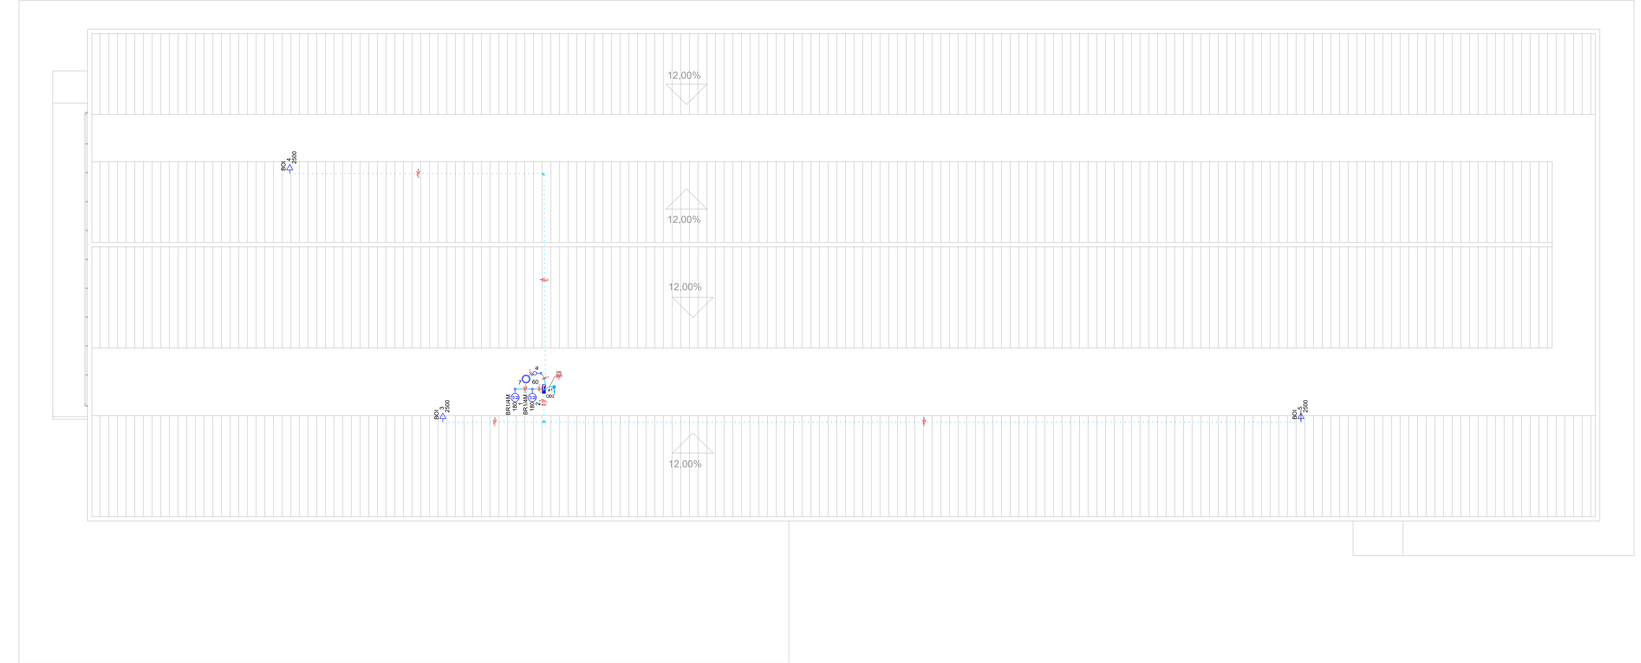

PLANTA BAIXA - COBERTURA
esc: 1/75

NOTA DE AS BUILT

EXECUTADO: ELETRODUTOS, CAIXAS DE PASSAGEM E ELETROCALHAS

A EXECUTAR: SERVIÇO DE PASSAGEM DE FIAÇÃO EM DIANTE.

REVISÃO:	DATA:	COMENTÁRIOS:
00	17/09/2026	Emissão inicial do projeto de as built

GOVERNO DO DISTRITO FEDERAL
CORPO DE BOMBEIROS MILITAR DO DISTRITO FEDERAL
DEPARTAMENTO DE ADMINISTRAÇÃO, LOGÍSTICA E FINANCEIRA
DIRETORIA DE MATERIAIS
CENTRO DE OBRAS E MANUTENÇÃO PREDIAL

OBRA:	Reforma e ampliação do 1º Grupamento de Bombeiro Militar de Brasília
ENDEREÇO:	Setor de Administração Federal Norte-SAFN, Qd 04, Lt 02 - Brasília/DF
PROPRIETÁRIO:	Corpo de Bombeiros Militar do Distrito Federal - CBMDF
AUTOR DO PROJETO DE AS BUILT:	1º Ten QOBM/Compl. Guilherme Ribeiro Paiva - CREA 22.183/D-DF
RT (OBRA):	Conforme licitação posterior

PROPRIETÁRIO

Documento assinado digitalmente gov.br
GUILHERME RIBEIRO PAIVA
Data: 17/09/2026 14:16:23-0300
Verifique em https://validar.iti.gov.br

AUTOR DO PROJETO DE AS BUILT

RESPONSÁVEL TÉCNICO DA EXECUÇÃO DA OBRA

Aprovação da Administração

Aprovação CBMDF

PROJETO DE AS BUILT DE ELÉTRICA

BRASÍLIA-DF	TÍTULO:	PRANCHA N°
ASB	AS BUILT DE ELÉTRICA 1º PAV E COBERTURA	5/5
		REV. N° 00

DATA	ESCALA	DESENHO	ÁREA EDIFICADA
17/09/2026	Indicada	---------	1.771 m²